

**Totalunternehmer**  
Implenia Generalunternehmung AG, PL Ralf Kern, Fürstenlandstrasse 99, 9014 St.Gallen  
fon 071 282 50 73 | fax 071 282 50 75 | ralf.kern@implenia.com

**Architektur**  
K&L Architekten AG, Obere Berneggstrasse 66 / Postfach 153, 9012 St.Gallen  
fon 071 274 03 74 | fax 071 274 03 79 | bergholz@kl-architekten.ch

**Freiraumplanung**  
Engeler Freiraumplanung AG, Tonhallestrasse 42, 9500 Wil  
fon 071 913 96 50 | fax 071 913 96 59 | info@engeler-planung.ch

**Bauingenieur**  
Walt + Galmarini AG, Drahtzugstrasse 18, 8008 Zürich  
fon 043 222 66 66 | fax 043 222 66 67 | info@waltgalmarini.ch

**Generalplanung | Heizung | Lüftung | Sanitär | Koordination**  
Huonder + Partner AG, Bergstrasse 3, 8625 Gossau ZH  
fon 043 928 04 20 | fax 043 928 04 22 | theo.huonder@thhp.ch

**Elektro**  
Elektroplanung Beerli AG, Gewerbestrasse 7, 8500 Frauenfeld  
fon 052 724 07 07 | fax 052 724 07 06 | info@elektroplanung-beerli.ch

**Kältetechnik**  
L. Bertozzi Ingenieurbüro für Energie- und Betriebstechnik, Triststrasse 8, 7007 Chur  
fon 081 257 05 07 | fax 081 257 05 09 | energie@lorenzo-bertozzi.ch


**Badwassertechnik**  
Hunziker Betatech AG, Pflanzschulstrasse 17, Postfach 83, 8411 Winterthur  
fon 052 234 50 50 | fax 052 234 50 99 | info@hunziker-betatech.ch

**Bauphysik**  
Braune Roth AG Bauphysik, Rosengartenstrasse 8, 9404 Rorschacherberg  
fon 058 852 20 20 | fax 058 852 20 22 | info@brauneroth.ch

**Brandschutz**  
Christian Walchli Architekt HTL/STV, Robinsonweg 16, 3006 Bern  
fon 031 941 10 22 | fax 031 941 46 35 | c.walchli@w-architekten.ch

OK f.B. E00 ± 0.00 = 563.80 müM

REVISIONSPLAN

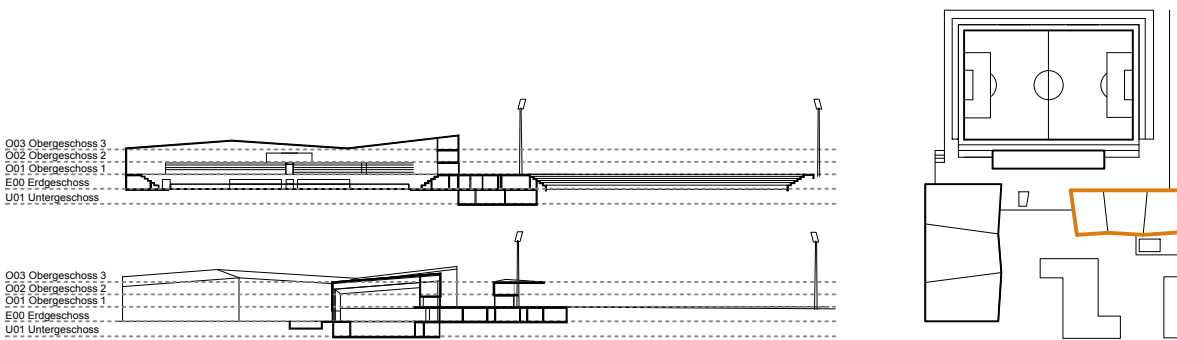

#### MESSREGELN

Alle Masse verstehen sich als Rohmasse!

Die Unternehmer haben alle für Sie relevanten Masse und Angaben im Plan und am Bau zu kontrollieren. Unstimmigkeiten sind unverzüglich der Bauleitung mitzuteilen!

Falls auf den Plänen nichts anderes vermerkt ist, gelten Fensterhöhen ab OK fertig Brüstung (Br) bis UK fertig Sturz (St) und Türhöhen ab OK fertig höherem Boden, beziehungsweise ab OK fertig Türschwelle bis UK roh Sturz!

Raumbeschrift: Alle Raumhöhen verstehen sich ab OK fertig Boden bis UK roh Decke (UK Dämmung)!

#### ALLGEMEIN


Die Pläne des Architekten sind verbindlich und korrespondieren mit den Schalungsplänen des Bauingenieurs und den Plänen der Fachplaner. Allfällige Abweichungen sind der Bauleitung unverzüglich mitzuteilen.

Alle Ecken und Kanten sind scharfkantig und ohne Dreikanteleisten auszuführen.


Gemäss SIA-Normen hat jeder Unternehmer die erhaltenen Unterlagen sofort zu überprüfen. Der Unternehmer hat die Bauleitung auf allfällige Mängel und Fehler, welche für den Fachmann erkennbar sind, aufmerksam zu machen!

Die Anordnung und Kontrolle der korrekten Ausführung liegt in der Verantwortung der Bauleitung.


Flankendämmungen und Einlagen sind in Absprache mit dem Bauphysiker durch die Bauleitung zu kontrollieren.

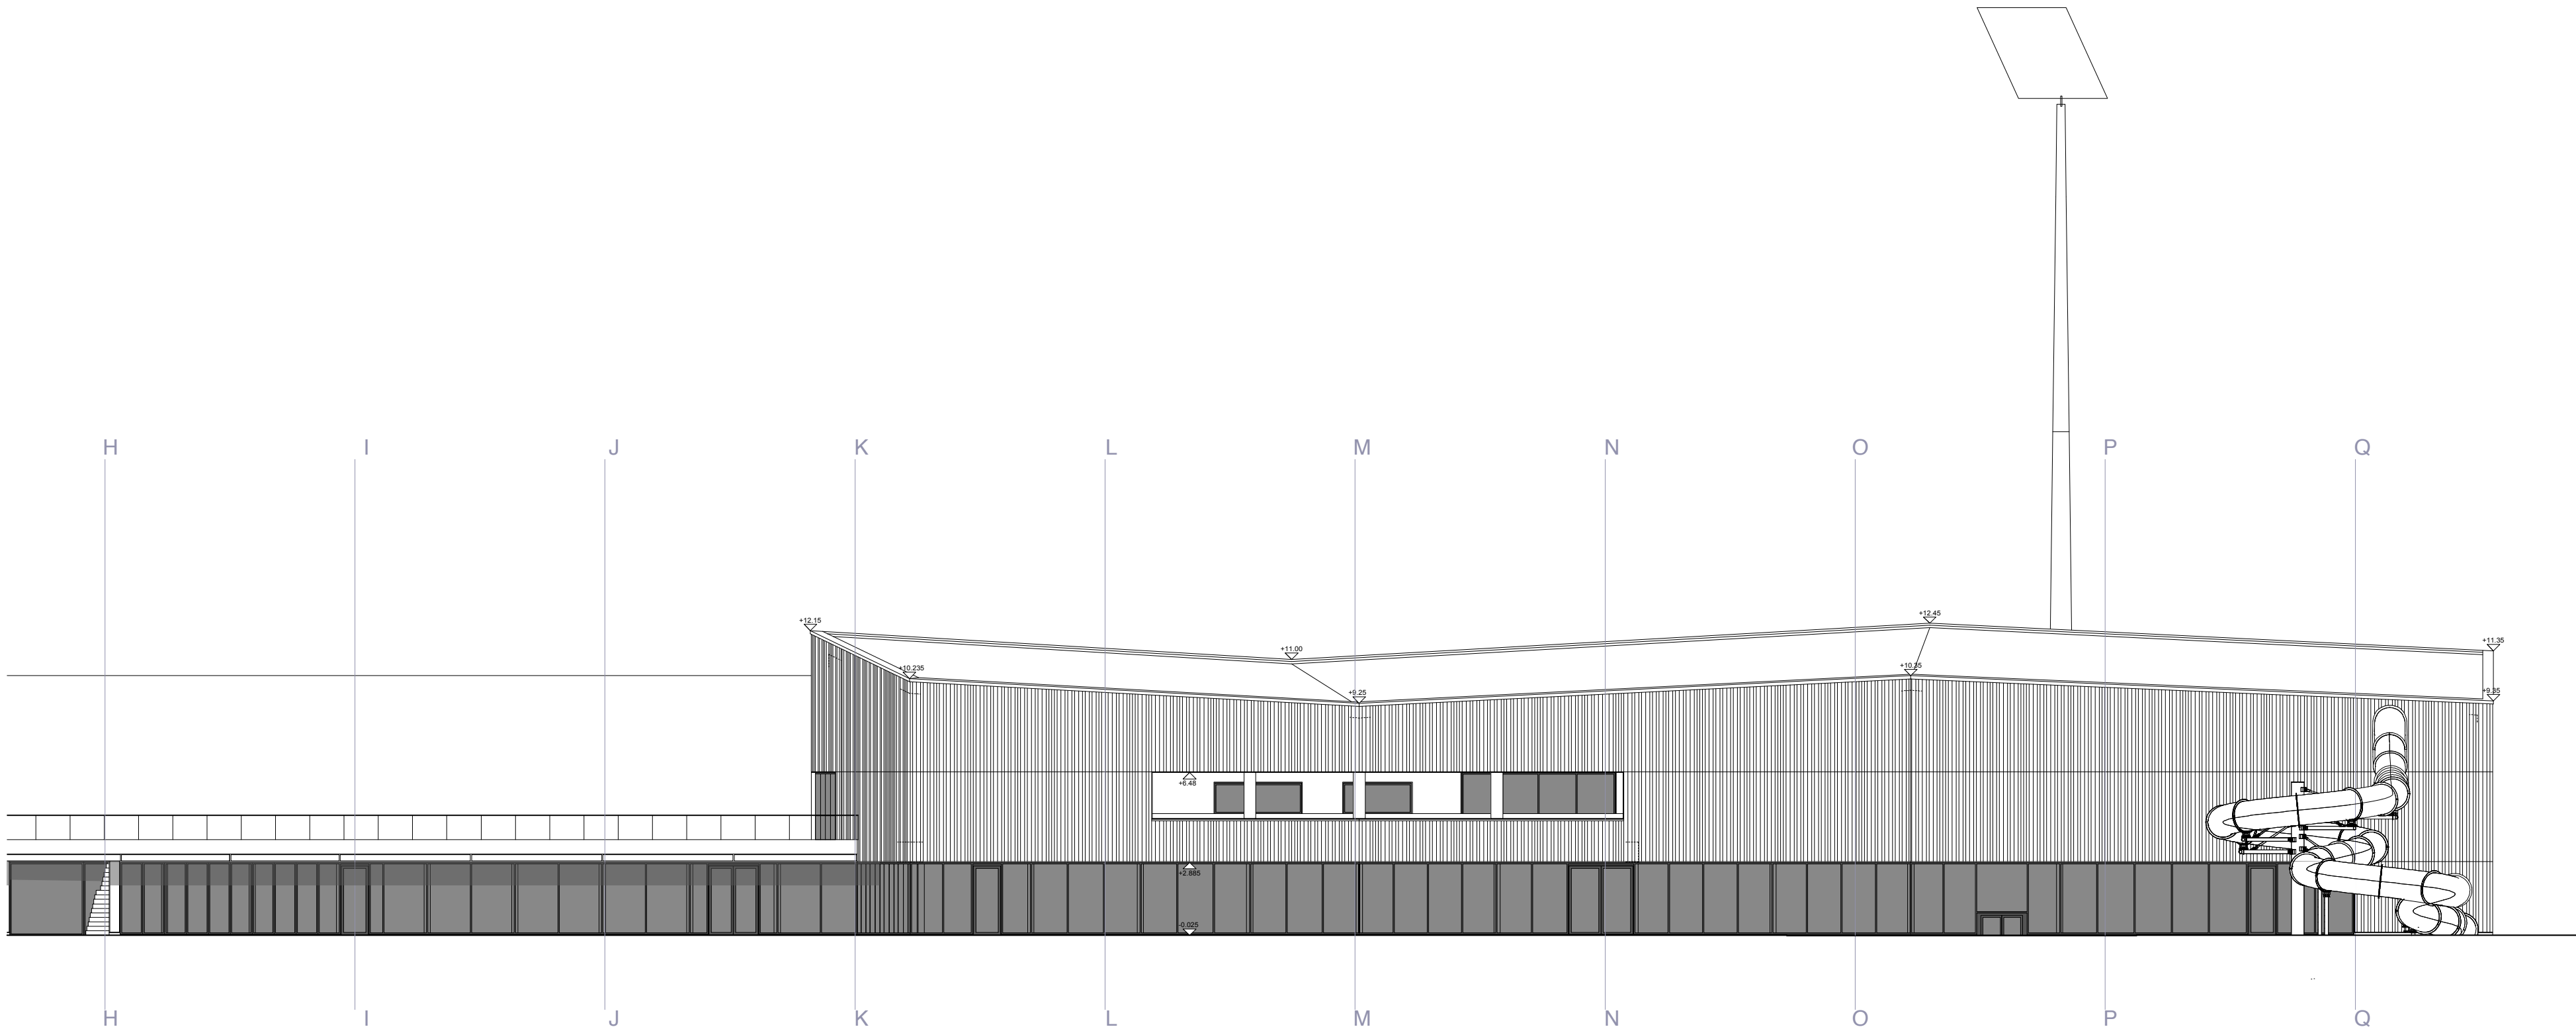

Ansicht Süd 1:100

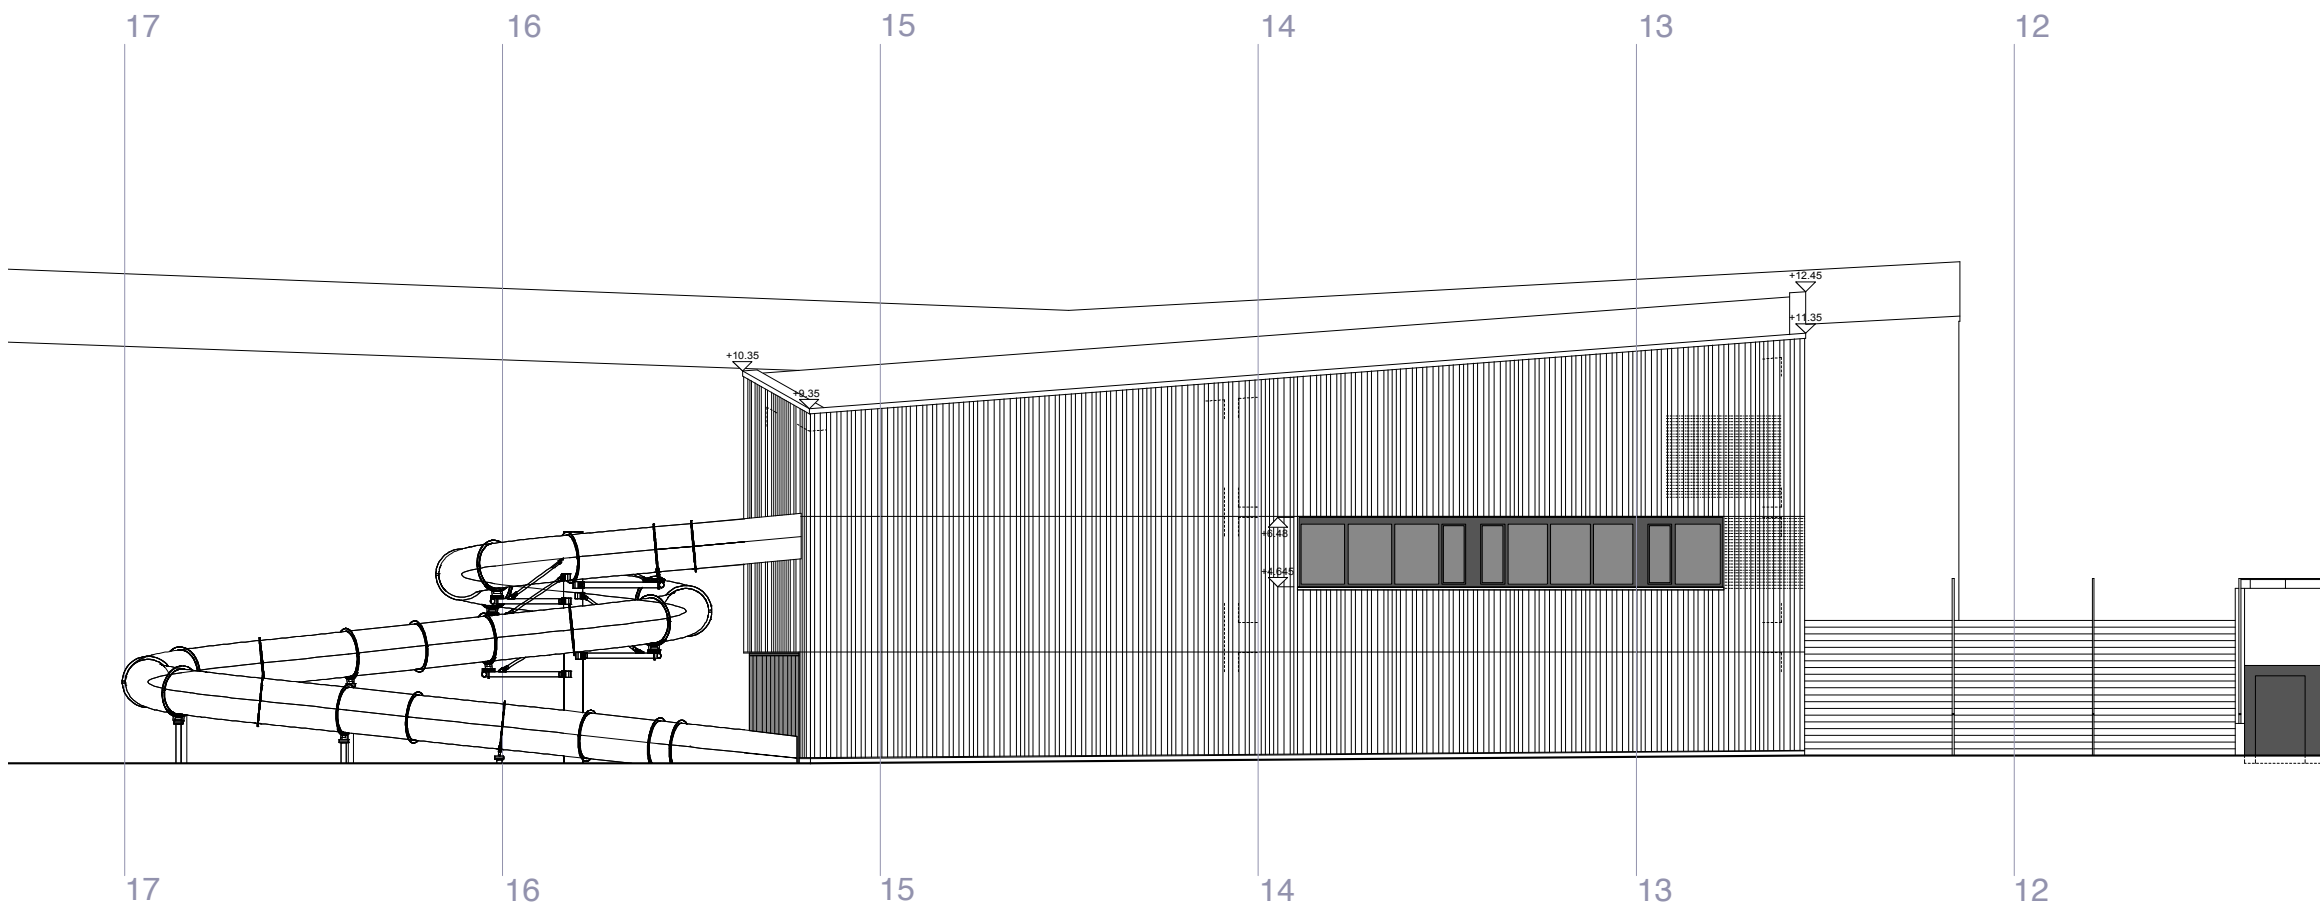

Ansicht Ost 1:100

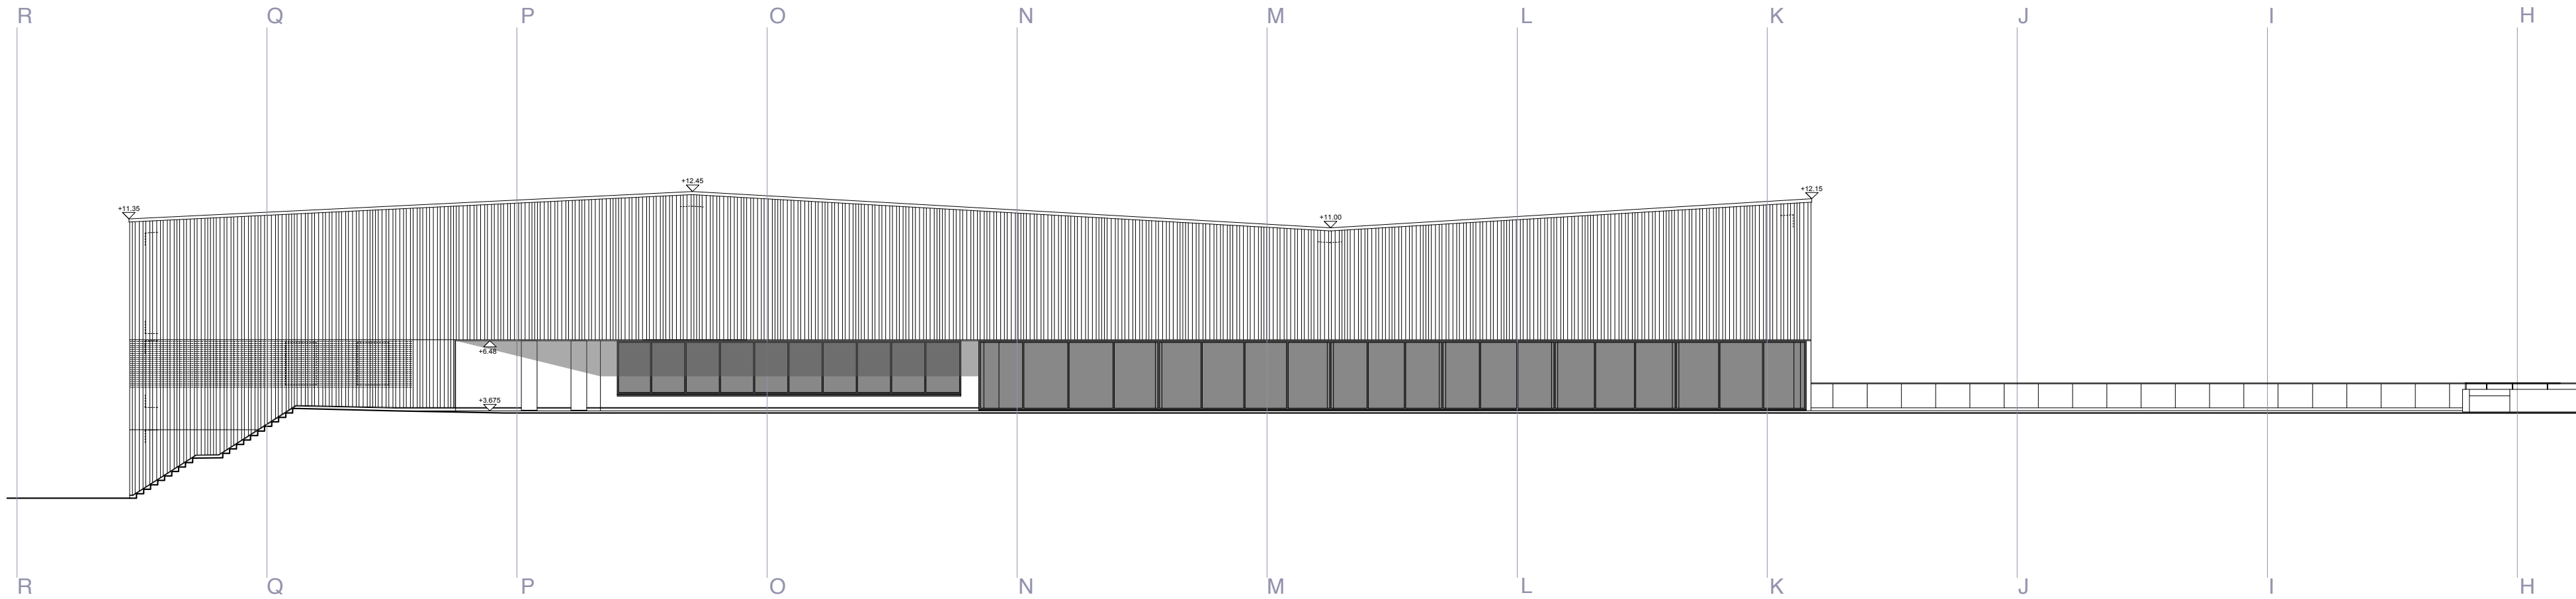

Ansicht Nord 1:100



Ansicht West 1:100